


Klimakonvektor ML
Kampmann
Venkon 217
4-Leiter-System

Klimakonvektor UL
Kampmann
Venkon 217
2-Leiter-System

Klimakonvektor UL
Kampmann
Venkon 217
2-Leiter-System

Klimakonvektor ML
Kampmann
Venkon 217
4-Leiter-System

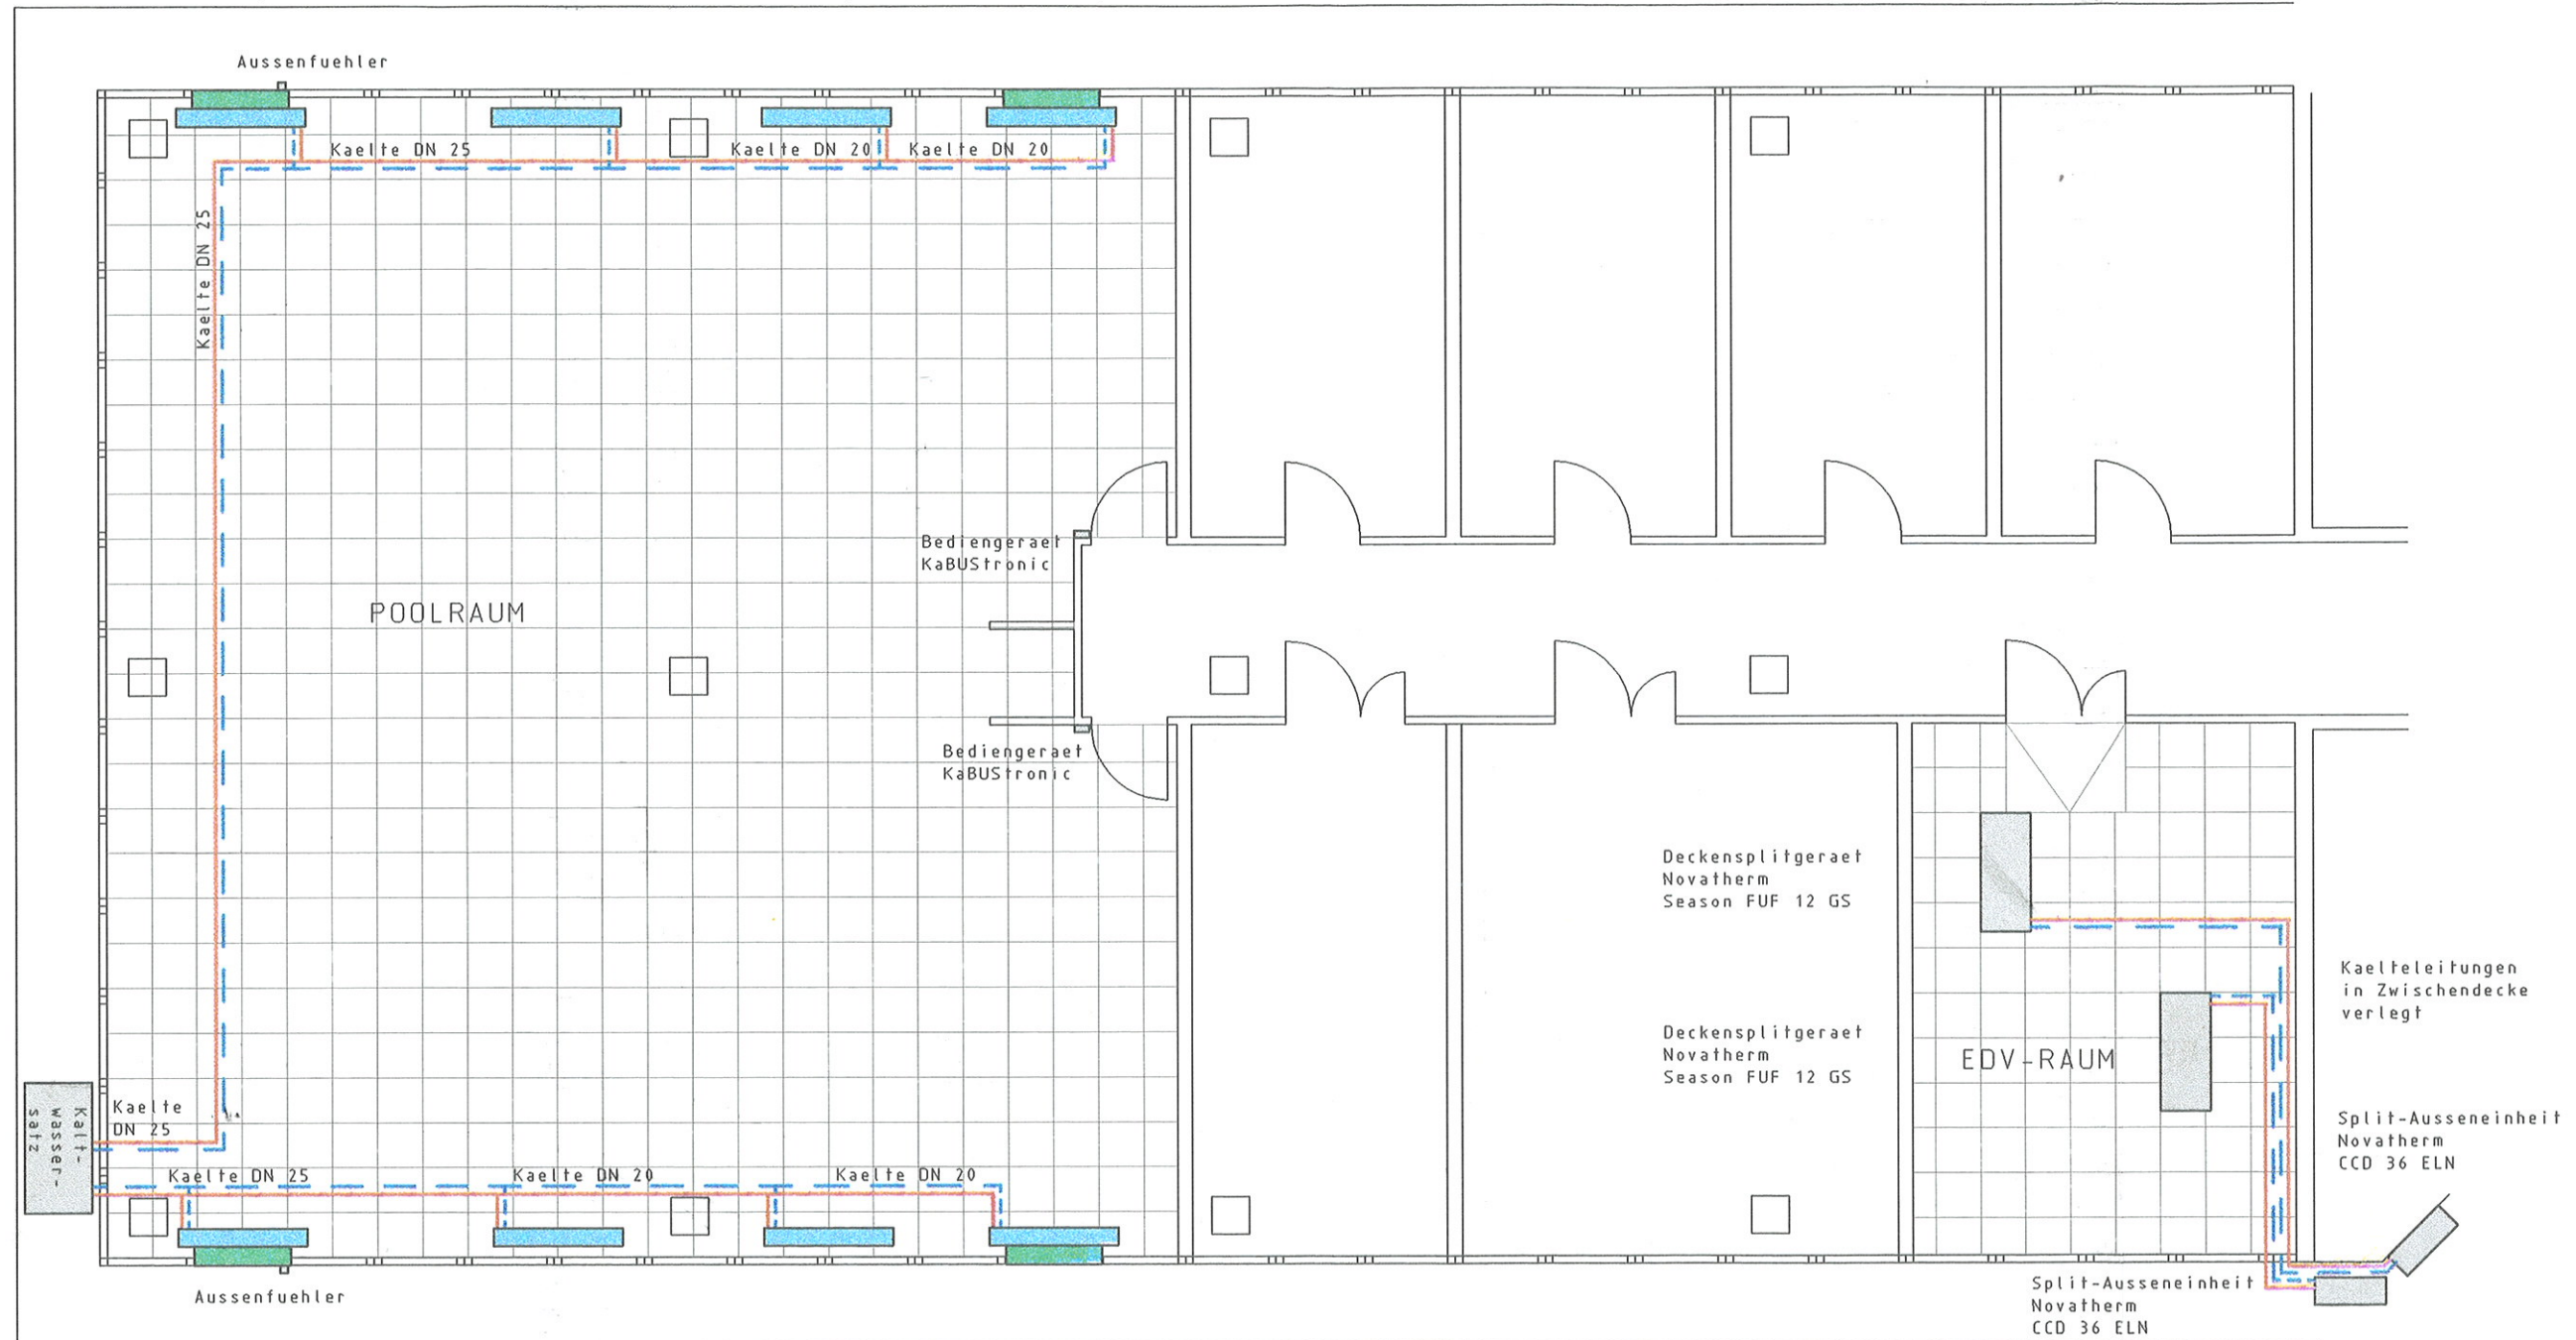

Klimakonvektor ML
Kampmann
Venkon 217
4-Leiter-System

Klimakonvektor UL
Kampmann
Venkon 217
2-Leiter-System

Klimakonvektor UL
Kampmann
Venkon 217
2-Leiter-System

Klimakonvektor ML
Kampmann
Venkon 217
4-Leiter-System

WILBRAND
Haustechnik GmbH

Heizung * Sanitaer * Klima
Beratung - Planung - Ausfuehrung
KoernebachstraÙe 95 * 44143 Dortmund
Tel: 0231/121908 Fax: 0231/127227

Planinhalt:
UNI Dortmund
Umbau Physik-Gebaeude
1. Obergeschoss
Heizung - Kaelte

	Datum	Name
Gez.	12.2002	Schulz
Geprueft		
	Massstab	1:100
Projekt-Nr.	Zeichnungs-Nr.	
	101	

REVISIONSZEICHNUNG